
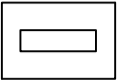



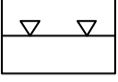



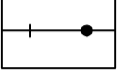

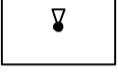

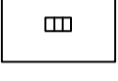



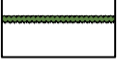



**Legende**

	Rasen / Wiese		Sitzbank
	Unterwuchs / Strucher		Papierkorb
	Blutenstauden / Blumenbeet		Stabgitterzaun
	Offener Boden		Holzzaun
	Wassergebundene Wegedecke		Rabattengelander / Tiergartenband
	Asphalt		Schild
	Naturstein / Kalksteinpflaster		Regeneinlauf
	Granit / Granit-Gehwegplatten		Stutzmauer / Mauer
	Beton / Betonpflaster / Betonplatten		Hecke
	Klinker / Klinkerpflaster		

**Parkpflegewerk  
Lietzenseepark Charlottenburg**

Bestandsplan / Kleine Kaskade M 1 : 250

**Auftraggeber:**  
 Bezirksamt Charlottenburg - Wilmerdorf von Berlin  
 Umwelt- und Naturschutzamt  
 Straen- und Grunflachenamt, Fachbereich Grun  
 Landesdenkmalamt Berlin  
 Fachbereich Gartendenkmalpflege

Dr. Dietmar Land  
 Hochwildpfad 15  
 14169 Berlin  
 030 · 68810909  
 0163 · 1909438  
 mail@dr-land.de