




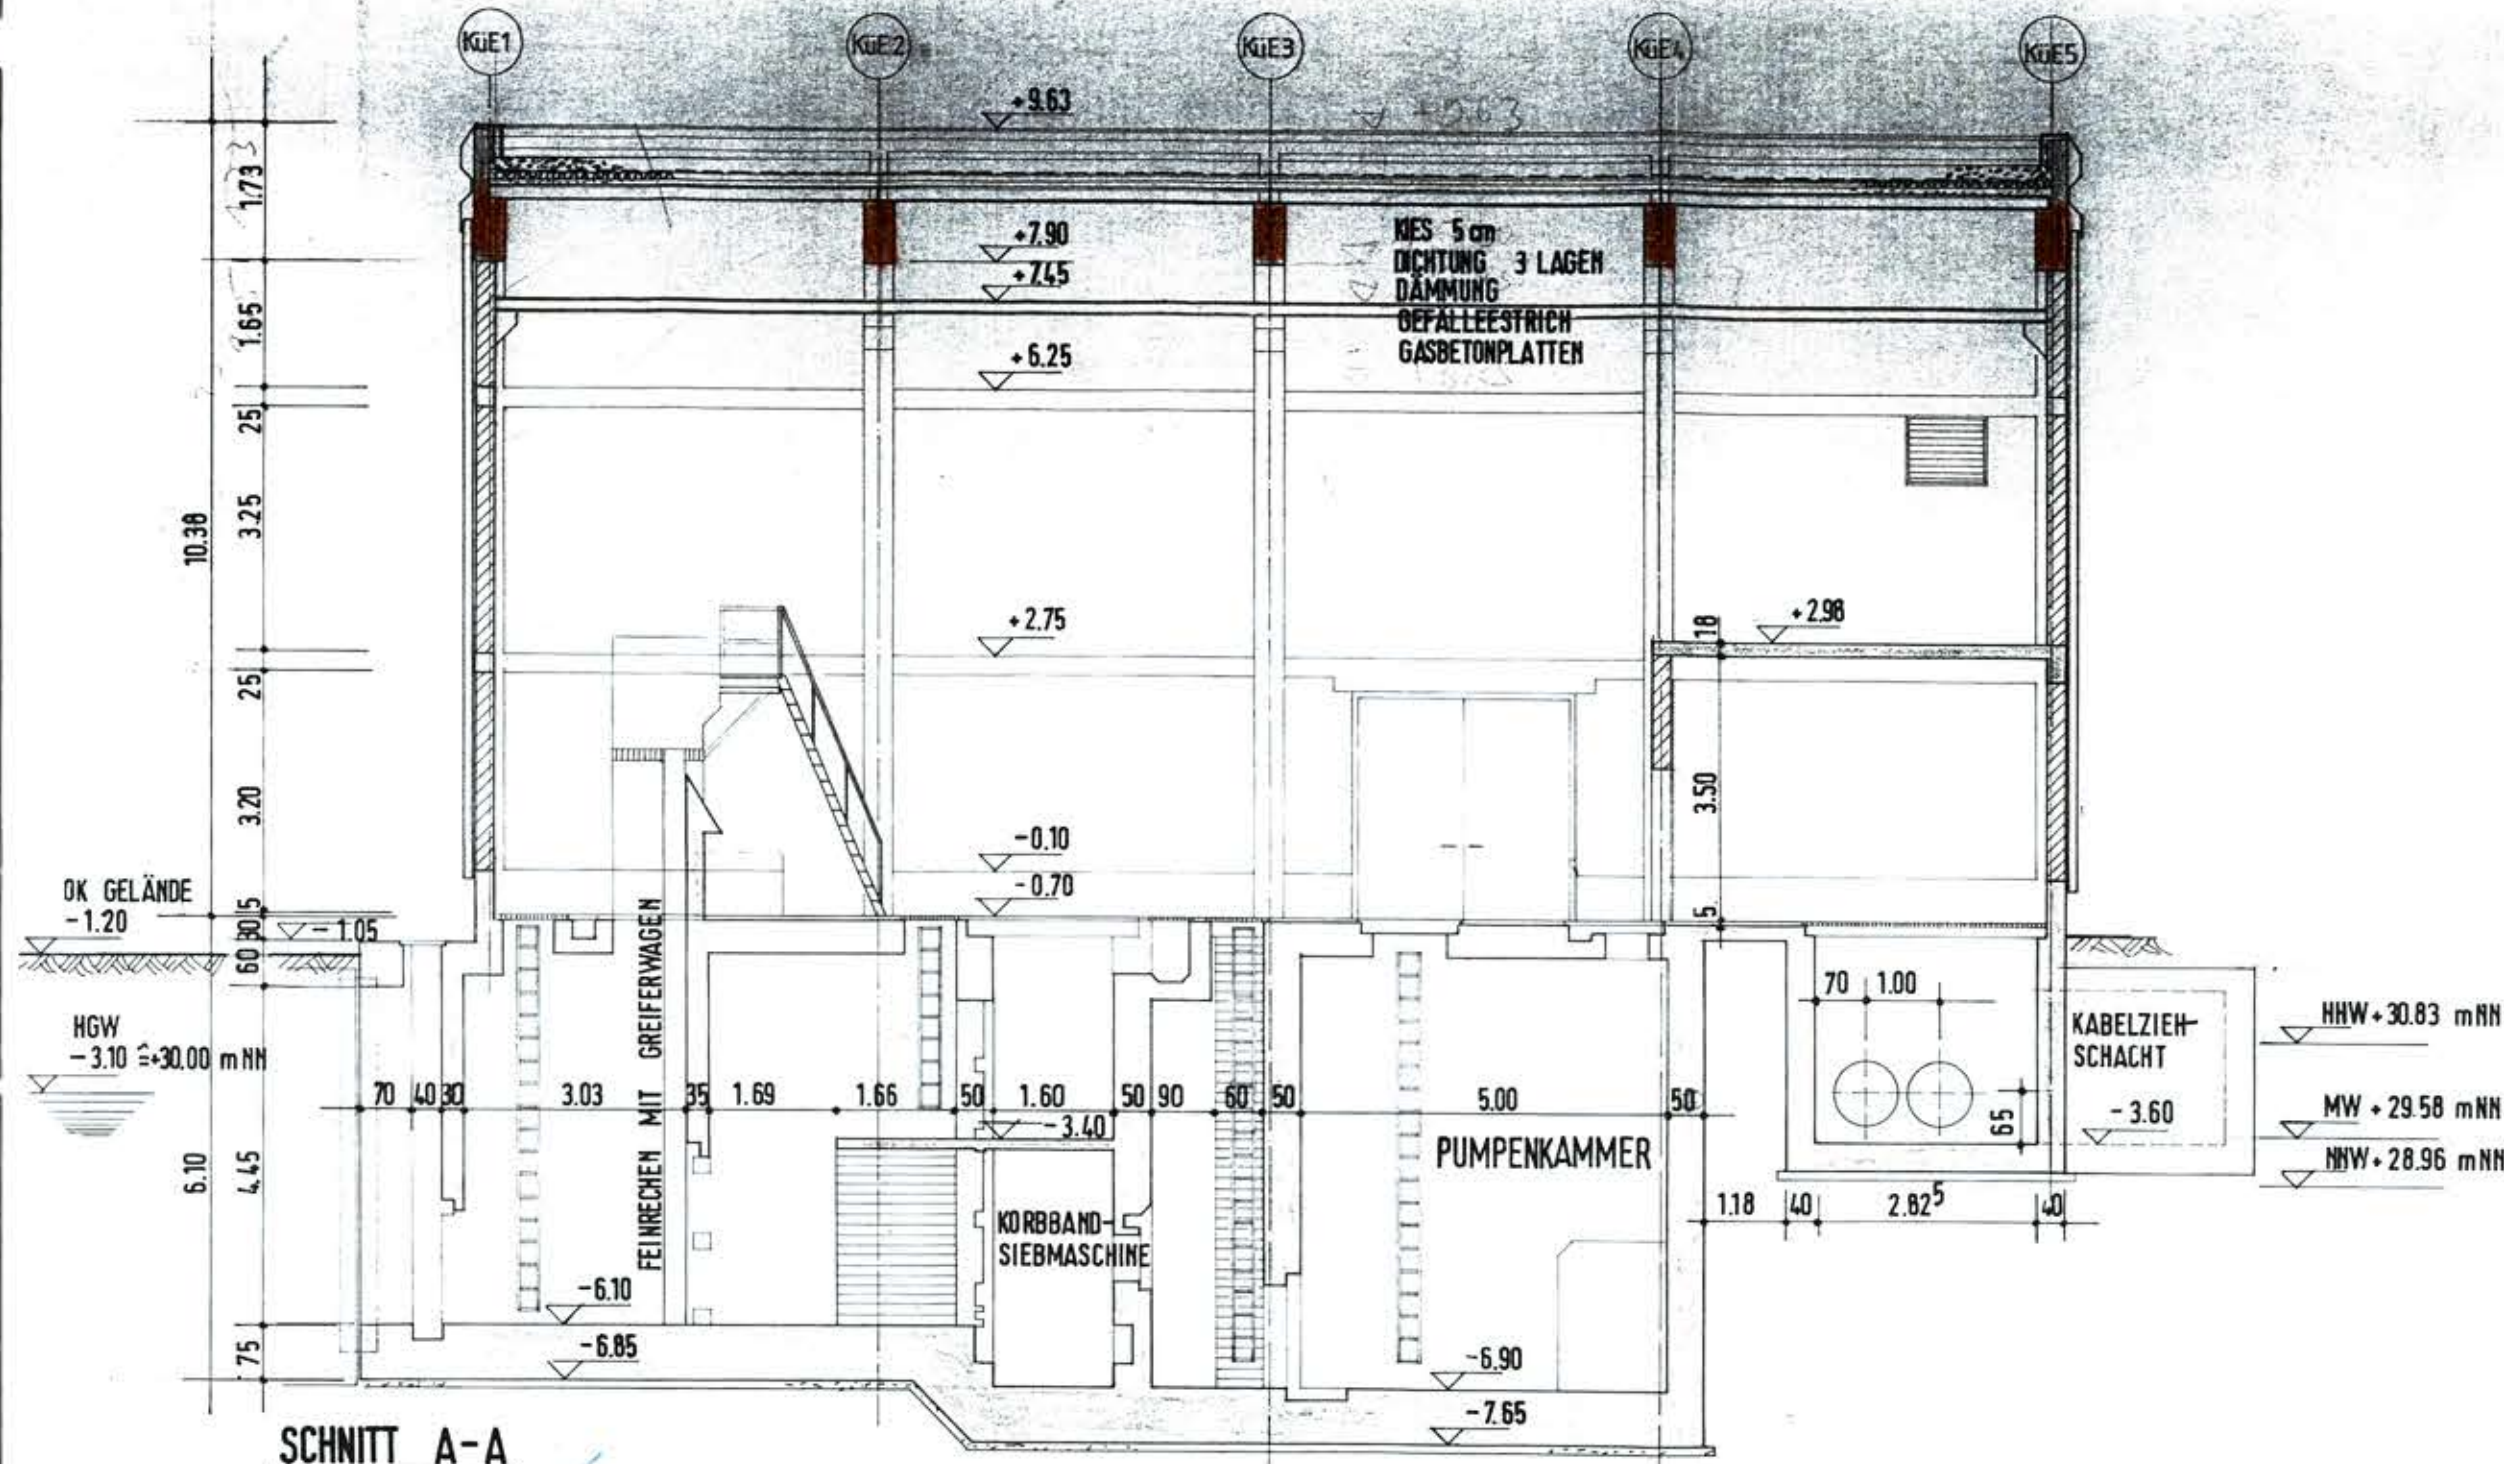


SCHNITT A-A

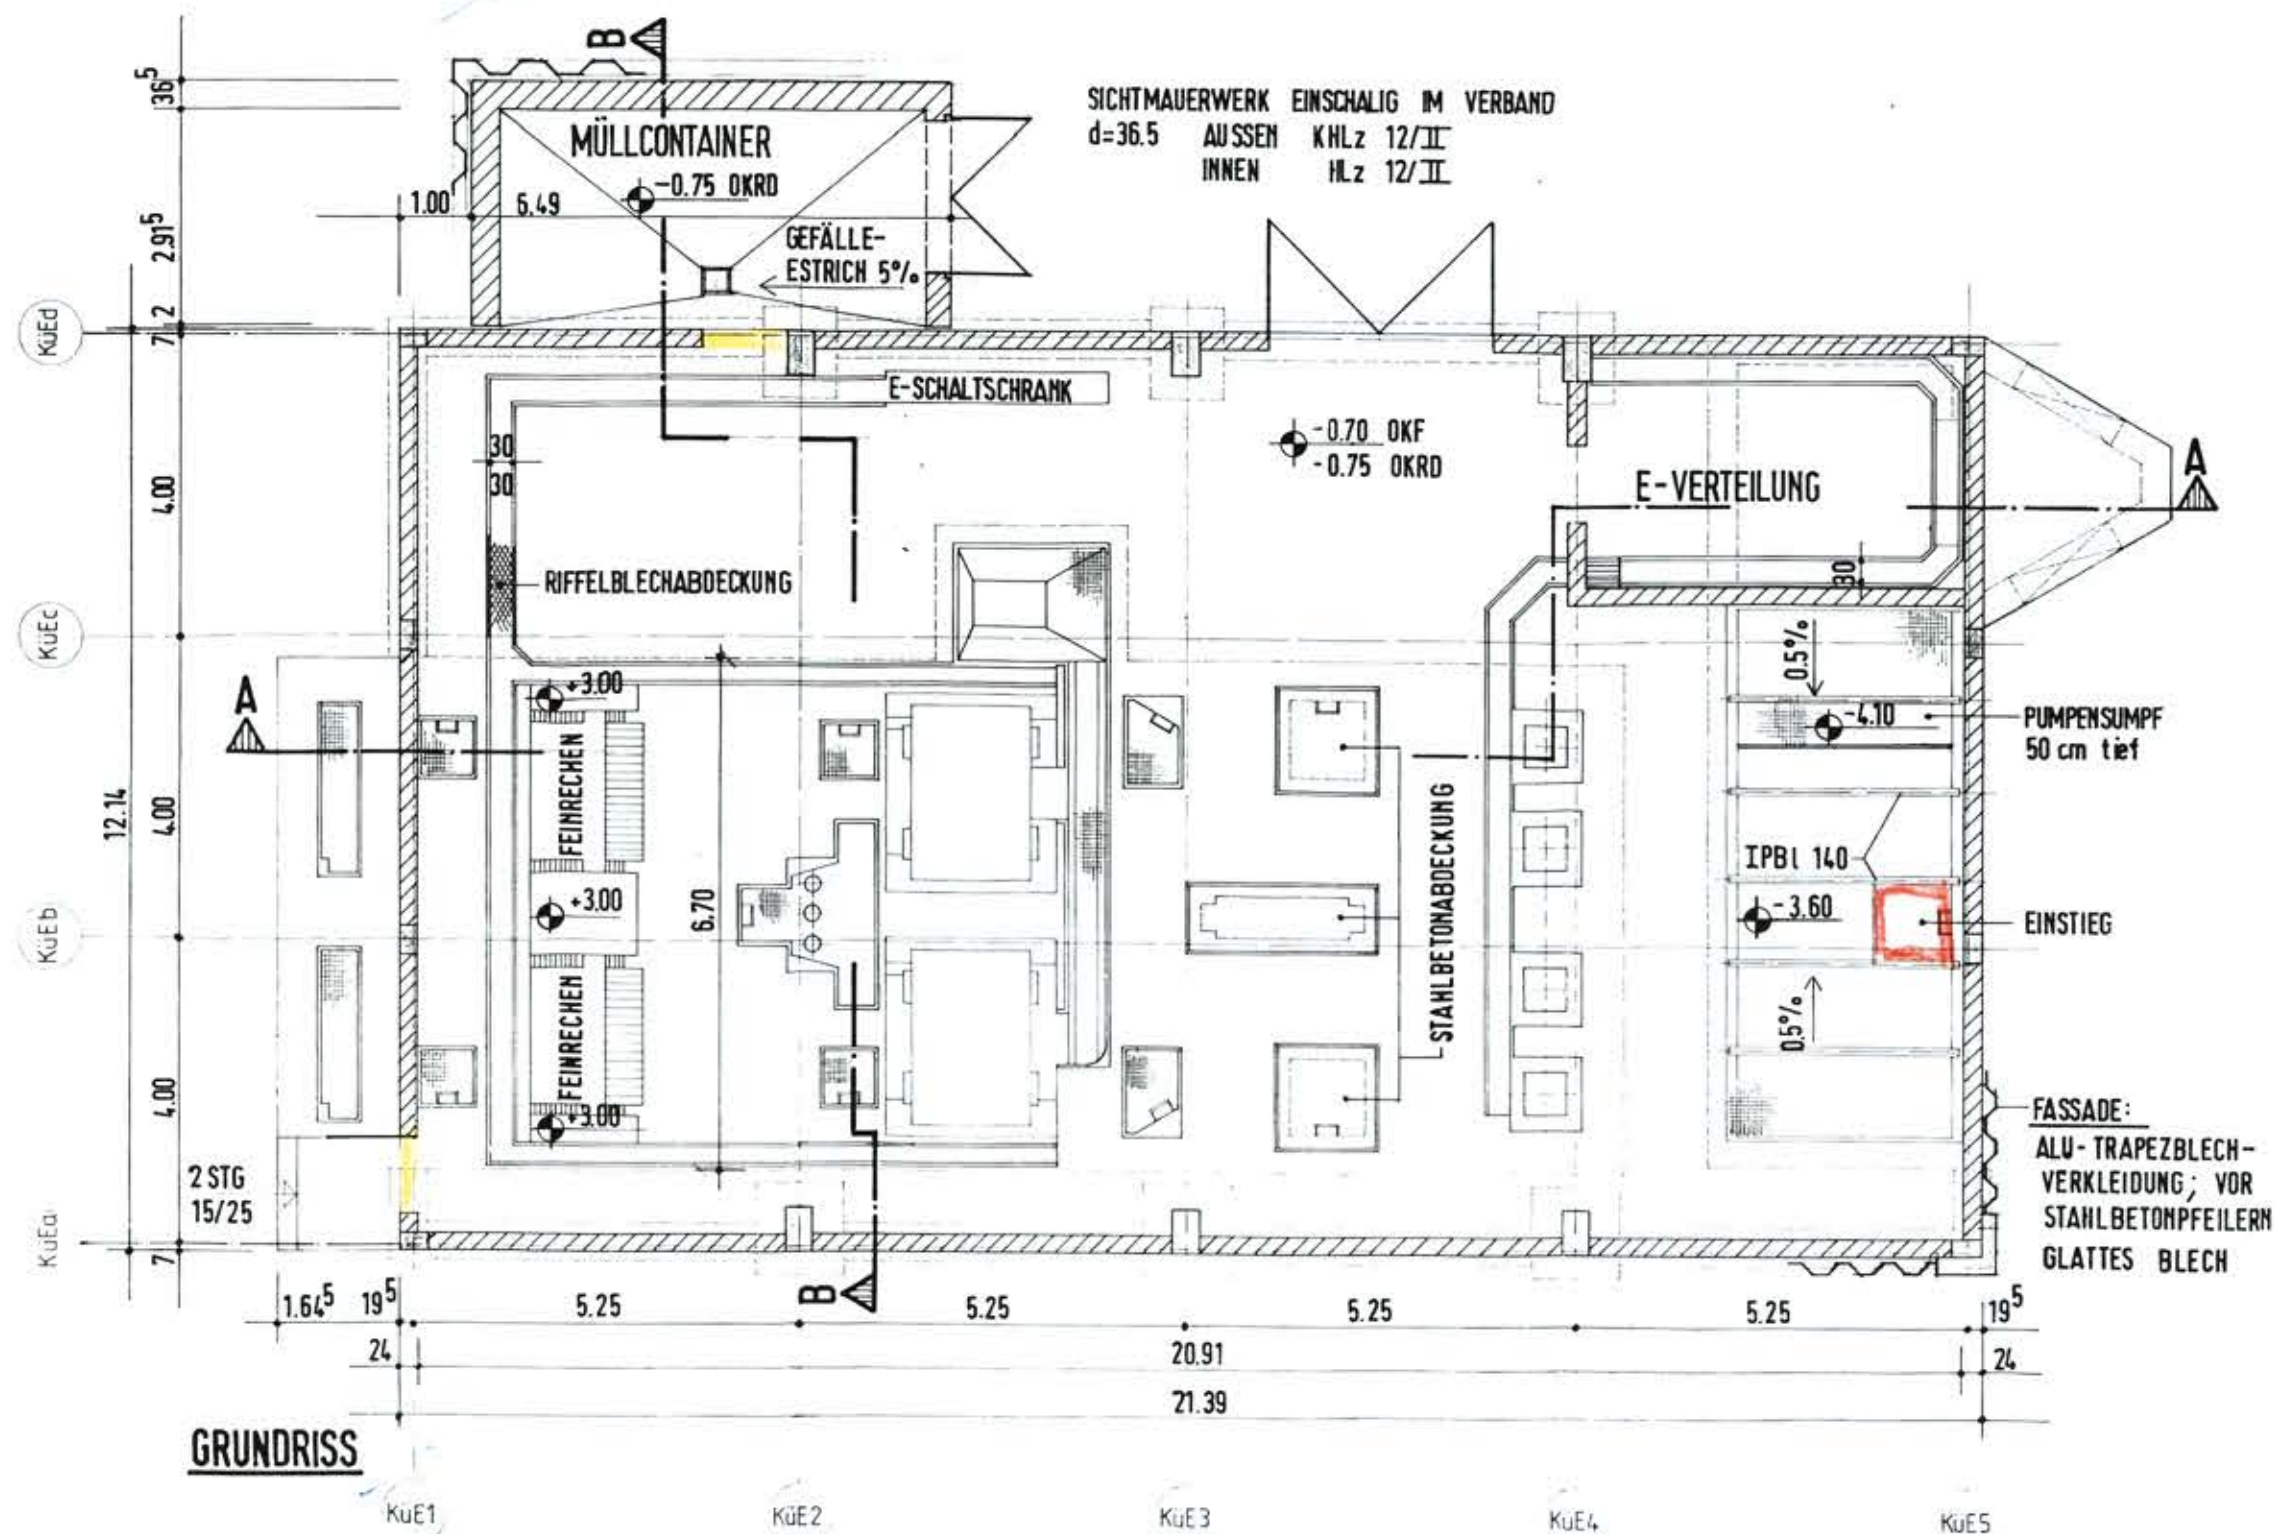


GRUNDRISS

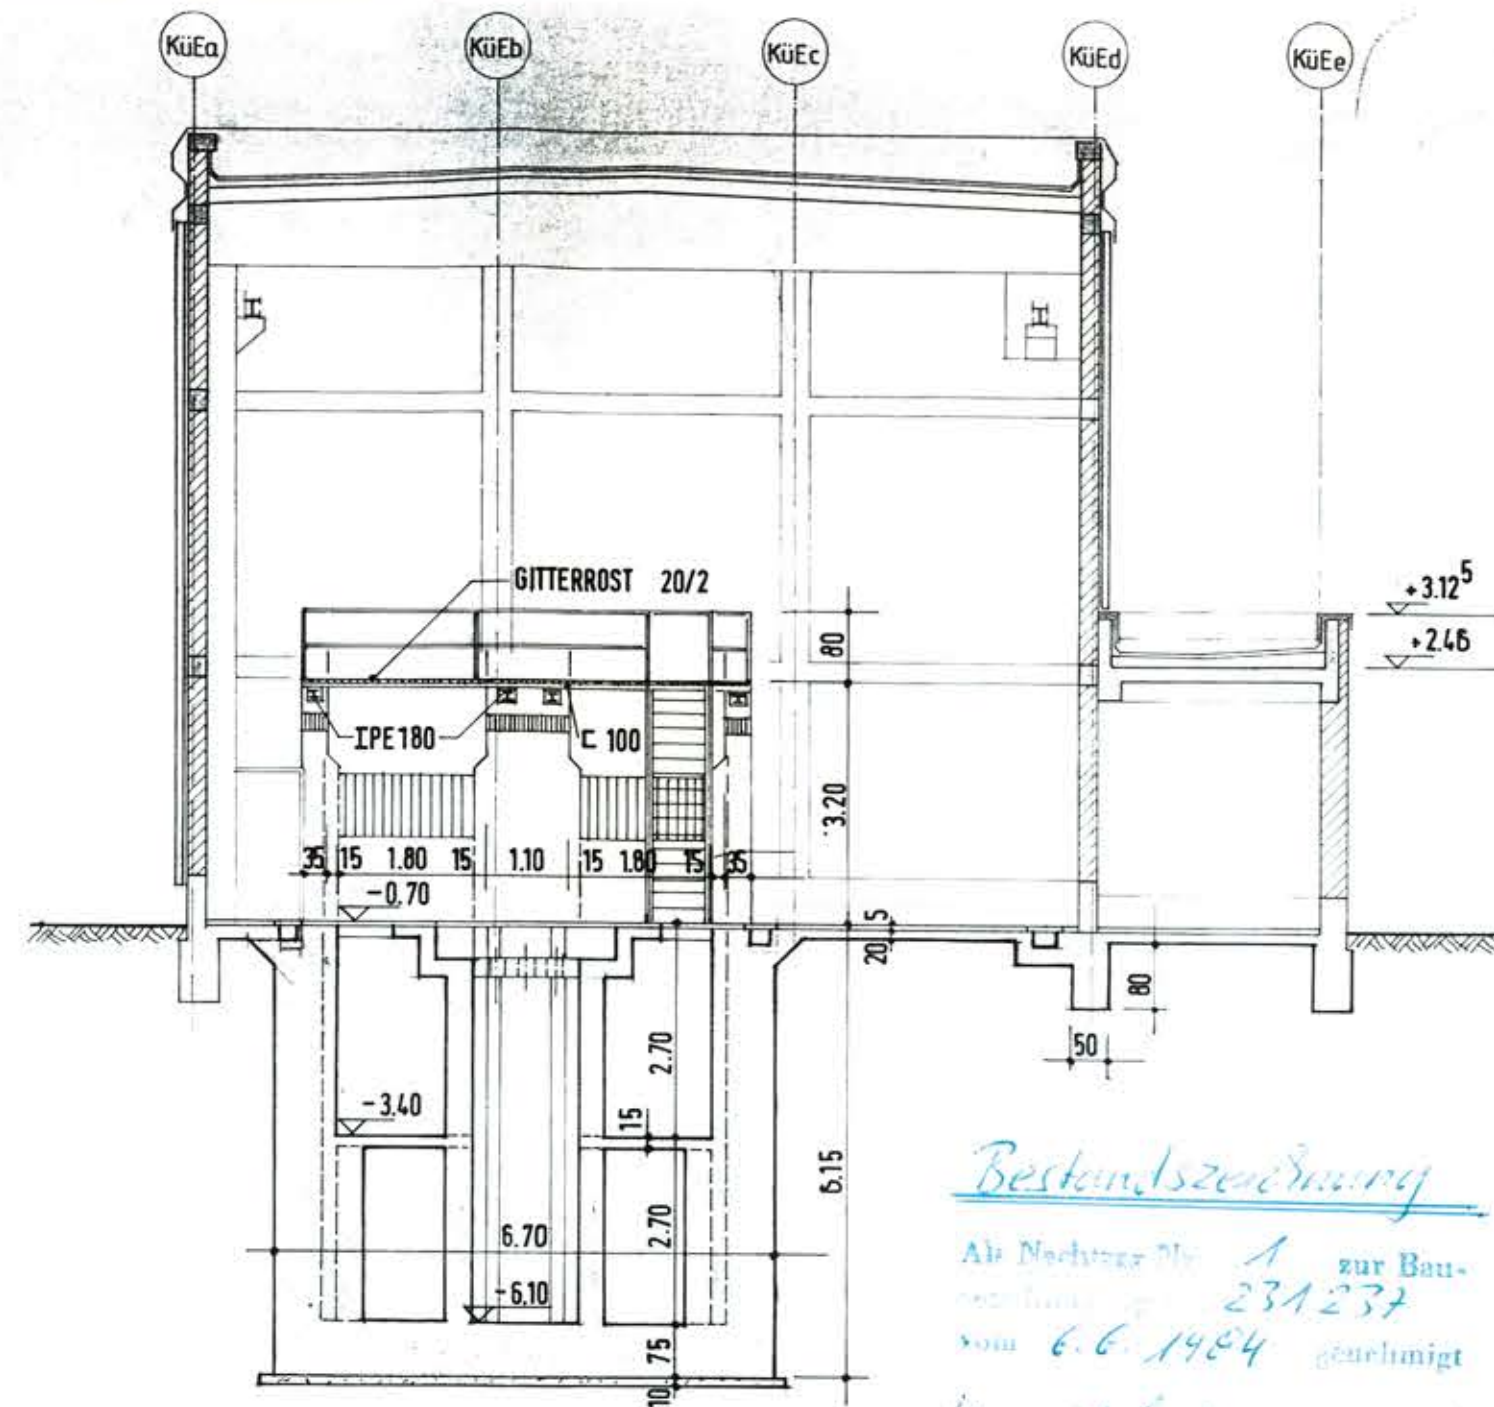

SCHNITT B-B

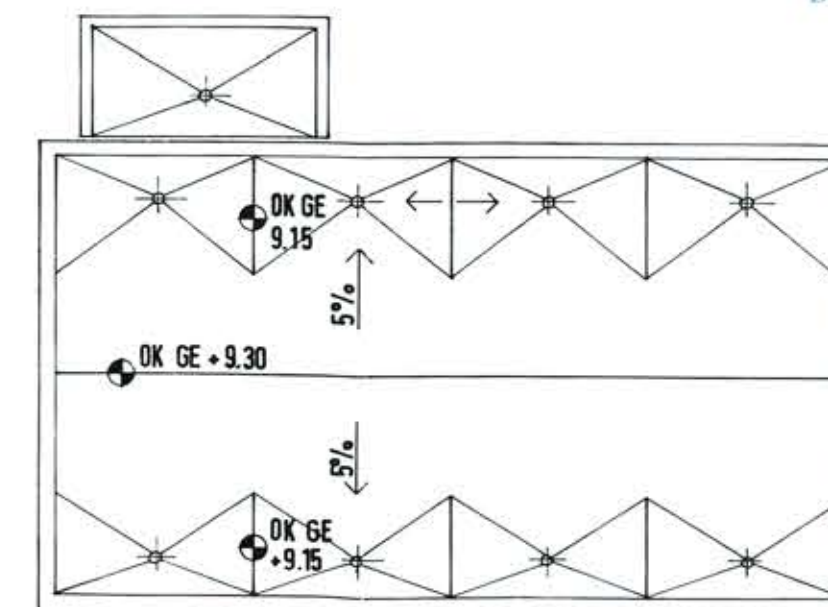

DACHAUFSICHT M. 1:200
OK GE ± OBERKANTE GEFÄLLEESTRICH

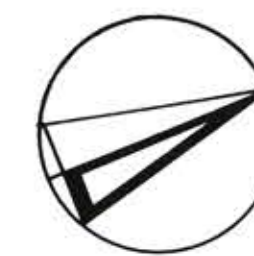

Bestandszeichnung

Als Nachtrag Nr. 1 zur Bau-
zeichnung 231.237
vom 6.6.1984 genehmigt

Hinweis: die vorstehende
Ausführung
Bauteilzeichnungsgeprüft
am 27.11.1984
vom 11.11.1984
Bau- und Architekturbüro

FÜR DEN BAUHERRN

Berliner Kraft- und Licht (Bewag)-Aktiengesellschaft
Betriebsdirektion Bau-Hochbau

± 0.00 m ± + 33.10 mNN

INDEX	ÄNDERUNG	DATUM	NAMEN
a	VOLLSTÄNDIG ÜBERARBEITET	13.1.87	Neubinger

HKW REUTER WEST			
ENTWURF	DATUM	NAMEN	1/2
GEZEICHNET	9.1.1987	Neubinger	
MASSTAB	BLATTGRÖSSE	13.1.87	
1:100, 1:200	DIN A 2		
ROHWASSERENTNAHMEPUMPENHAUS			NR
GRUNDRISS, SCHNITTE, DACHAUFSICHT			117W-KÜ 17a

B