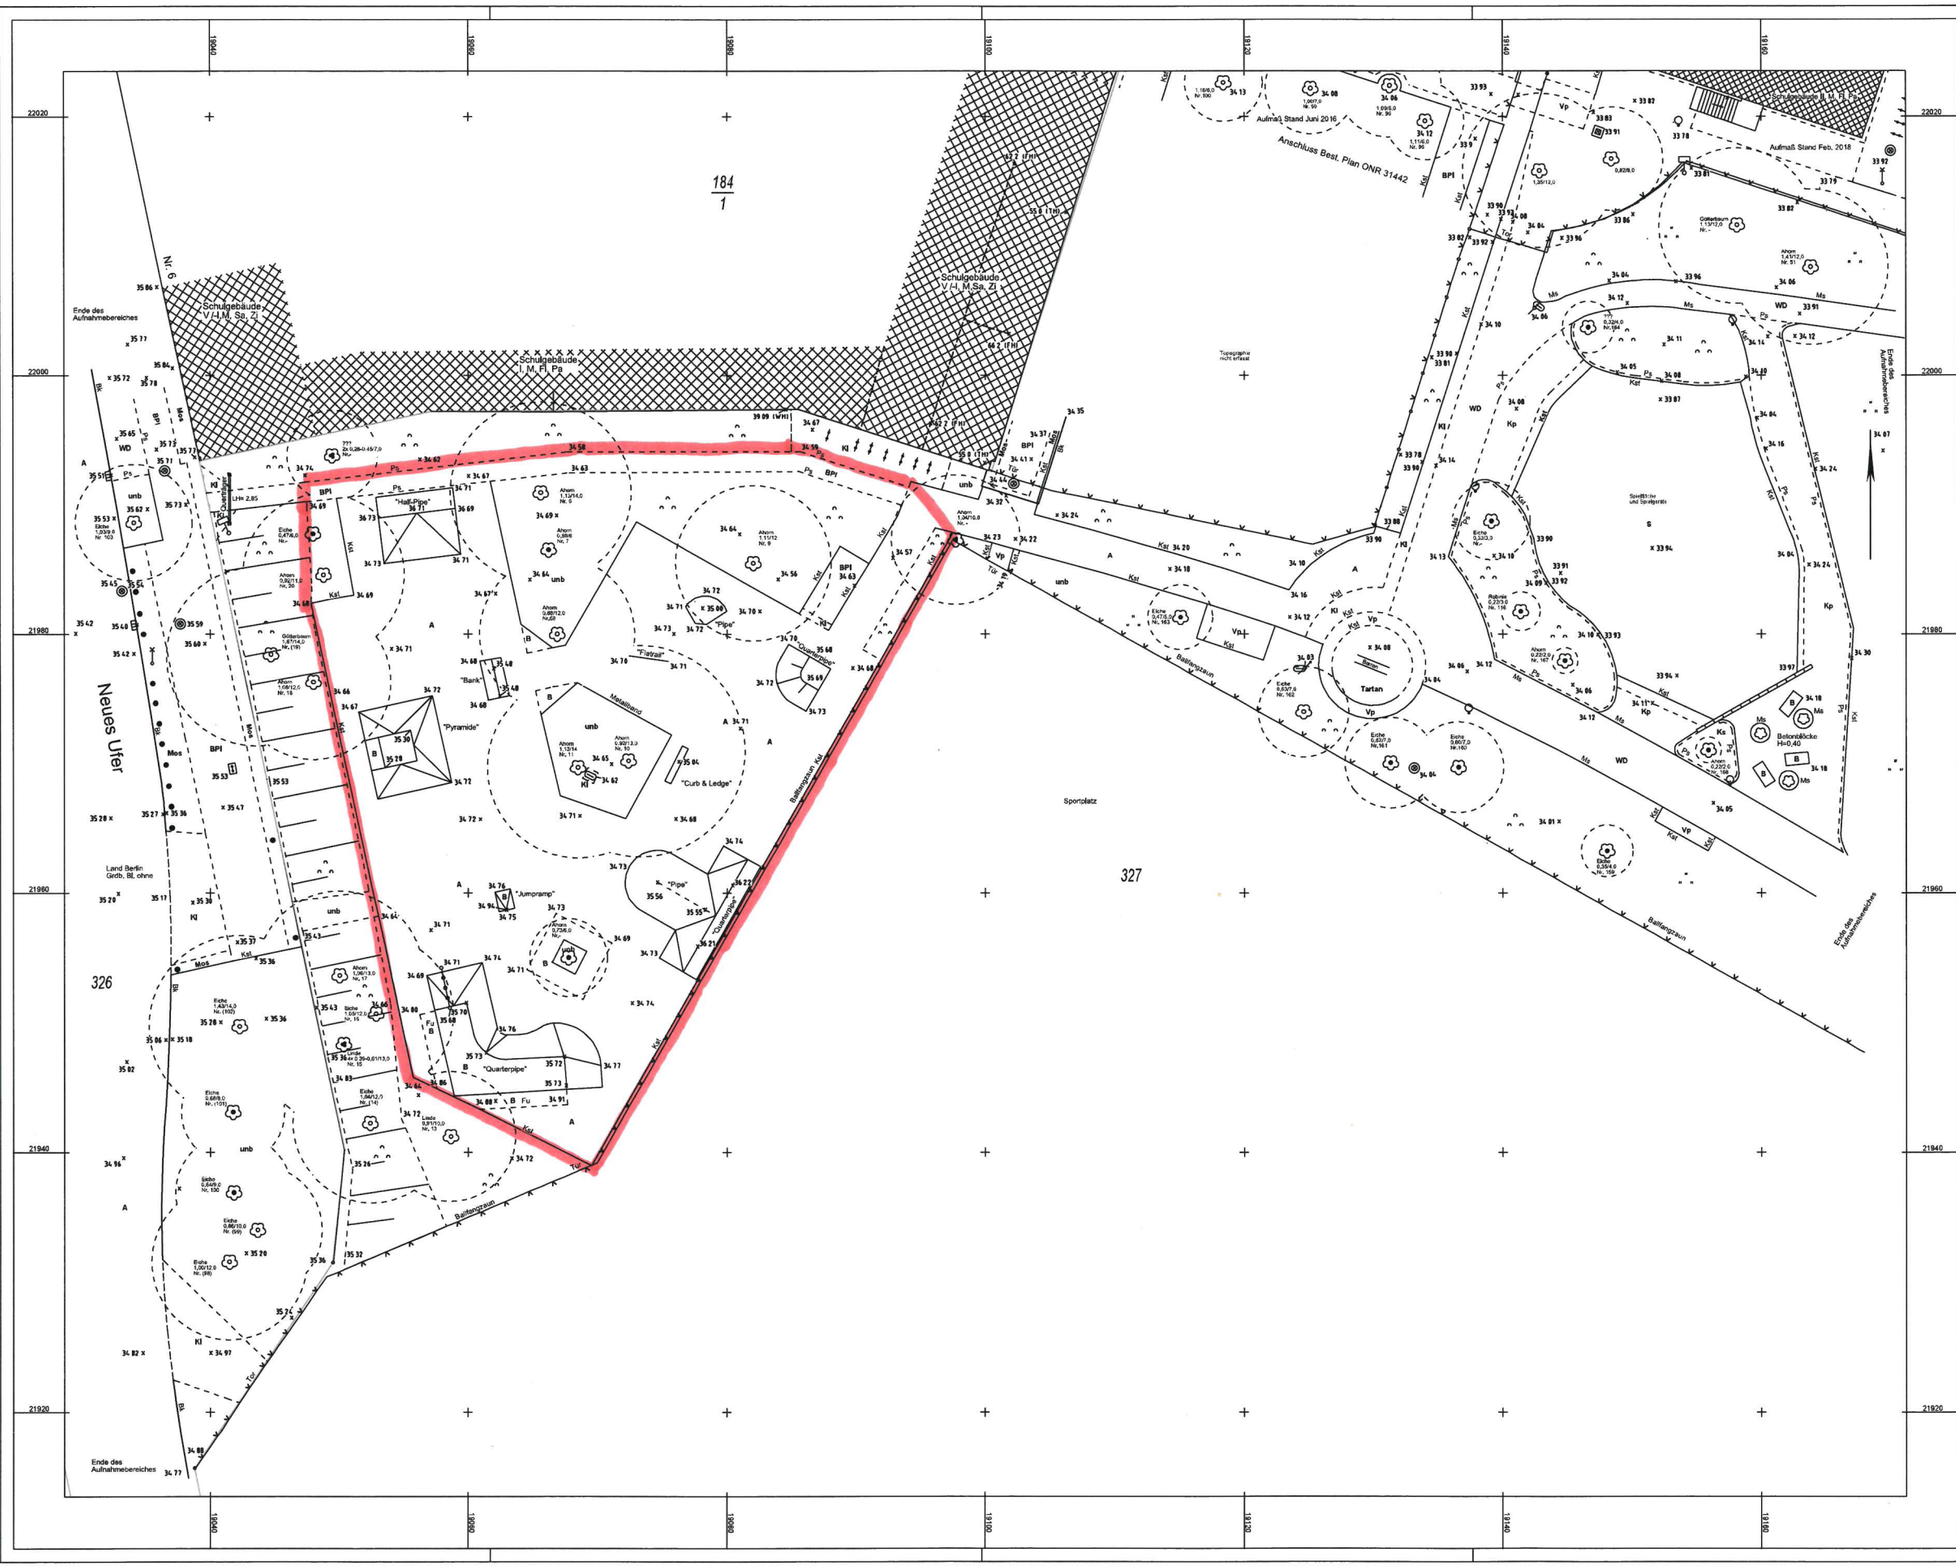

Zeichenerklärung

Stammumfang/ Kronendurchm.

Laubbaum U > 6,00m
Laubbaum, mehrstämmig U > 6,00m
Laubbaum U < 6,00m
Laubbaum, mehrstämmig U < 6,00m
Nadelbaum U > 6,00m
Nadelbaum, mehrstämmig U < 6,00m
Nadelbaum U < 6,00m
Gebüsch, Rasen
Garten
Gebüsch
Gebüschfläche mit Bäumen
Grenzpunkt (Grenze festgestellt)
Kunst-, Garten-, Baudenkmal

Mast
Fahnenmast
Oberleitungsmast, einseitig
Oberleitungsmast, beidseitig
Findling
Schaltkasten
Schachtkasten doppelt
Kabelschacht
Kabelschacht doppelt, längs
Kabelschacht doppelt, quer
Parkscheinautomat
Parkscheinautomat mit Solar
Telefonzelle, -säule
Notrufsäule
Taxihut

Schacht, rund
Schacht, eckig
Gully, seitlich
Gully,mittig
Seilsenkbauf
Schieber Wasser / Gas
Hydrant, Uf, Of
Wasserpumpe, -hahn
Stolperstein
Fahrradständer
Baumsicherung
Postkasten
Briefkasten
Anschlagsäule
Schranke

E- / G-Laterne
E-Kandelaber
G-Kandelaber
Ampel
Ampelhandschaltkasten
Verkehrs-, Str.-schild
Haltest.-Schild
Poller/ Pfeiler, rund
E-Laterne/ Ampel
Hinweis-, Werbetafel
Abfalleimer
Eingang
Kellerhals
Sitzbank
Strauch (Laub)
Strauch (Nadel)

Befestigungsarten

A	Asphalt
B	Beton
Kp	Kopfsteinpflaster
Kpa	Kopfsteinpflast.
Vp	Verbundpflaster
GPi	Gehwegpl., Granit
BPi	Gehwegpl., Beton
unb	unbefestigt
Rs	Rasengittersteine
Mos	Mosaikfelsenpflaster
Bg	Betongrasplatten
Kg	Kunstst.-Grasst.
S	Sand
Sch	Schotter
Rez	Recycling
WD	Wassergebundene Decke

Abkürzungen

Bk	Bordkante
Kst	Kantenstein
Pf	Pflasterrinne
OK	Oberkante
UK	Unterkante
AK	Aussenkante
TH	Traufhöhe
FH	Firsthöhe
AWH	Aussenwandhöhe
Rev	Revisionsschacht
Wsk	Weißabstreifen
Mk	Metallschienen
Fu	Fundament
Fw	Fernwärme
Bo-Sta	Bodenstrahler
Nst	Natursteinkante

Dachformen

Fl	Flachdach
Sa	Satteldach
Wa	Walmdach
Kw	Krüppelwalmdach
Sp	Spitzdach
Pu	Pultdach
Sd	Sheddach
Mb	Mansardendach
BD	Berliner Dach

Art der Außenwände

M	Massivbau
H	Holz
Mt	Metall
Ku	Kunststoff

Art der Bedachung

Zi	Ziegel / Pfanne
Pa	Pappe
Kz	Kies
Mz	Metall
Schi	Schiefer
Tf	Teerpl.
Gru	Gründach

Katasternachweis

Land: Berlin, Bezirk: Mitte, Grundb.Bezirk: Moabit, Gemarkung: Tiergarten

Flur	Flurst.	Fläche	Grdb.Bl.	Eigentümer
39	327	40 316m²	17081	Land Berlin

Hinweise:

- Die im Bestandsplan dargestellten Grundstücksgrenzen sind nicht örtlich überprüft worden. Der Plan ersetzt nicht eine ggfs. erforderliche örtliche Grenzvermessung.
- Die Lage etwa vorhandener unterirdischer Leitungen ist bei den jeweils zuständigen Stellen zu erfragen.
- Für die Vollständigkeit oberirdischer Schächte, Schieber etc. kann keine Garantie übernommen werden.
- Die Verwendung der digitalen Daten zu weiteren Planungen erfolgt auf eigene Verantwortung des Anwenders. Aus einer unsachgemäßen Verwendung der Daten können keinerlei Haftungsansprüche gegen den Urheber abgeleitet werden. Die Herkunft der Plangrundlage ist bei Ausfertigung der Pläne anzugeben.

Index-Nr.	Änderungen - Ergänzungen	Datum	Bearb.

Bestandsplan Skaterpark für Container

Neues Ufer 6

Heinrich-von-Stefan-Schule

Lagesystem: Soldner Berlin	Höhensystem: DHHN 92
Maßstab 1:200	BEZIRKSAMT MITTE VON BERLIN Stadtentwicklungsamt - Kataster und Vermessung -
Gefertigt: Hr, Ancina	Berlin, 18. Oktober 2019
Geprüft: Hr, Dehne	Im Auftrag
Unterlagen: ONR. 31442 Messung vom: September/2019 durch: Hr, Ancina Feldvergleich: 15.Oktober 2019 durch: Herr Dehne	
Original-Nr.: 31540	Vervielfältigungen sind nur nach Eintragung von grundlegenden Ergänzungen und Änderungen (Entwürfe und Planungen) mit Eintragungsvermerk gestattet.